






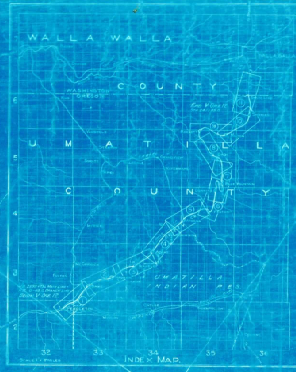

SCHEDULE OF PROPERTY									
NUMBER OF ACRES	OWNER	ACRES	ADJACENT	SECTION	TOWNSHIP	RANGE	SECTION	ACRES	REMARKS
1
2
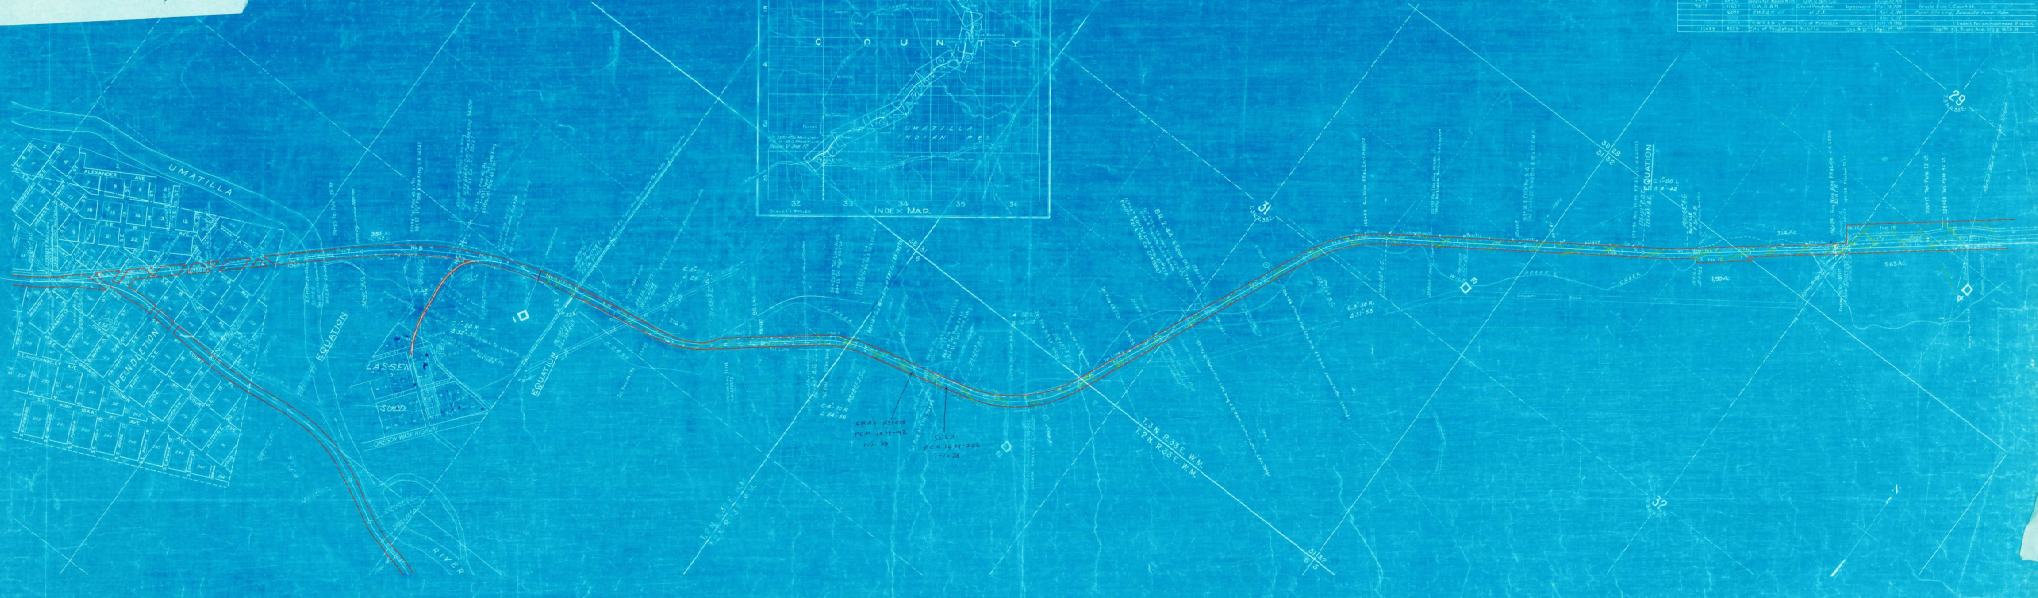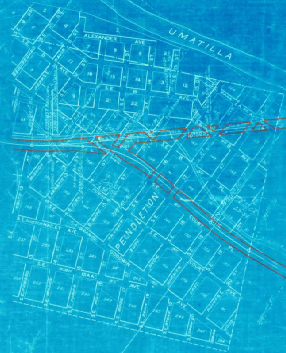

RIGHT-OF-WAY AND TRACK MAP
 OREGON-WASHINGTON RAILROAD & NAVIGATION COMPANY
 BRANCH LINE
 PENDLETON TO ALTO