


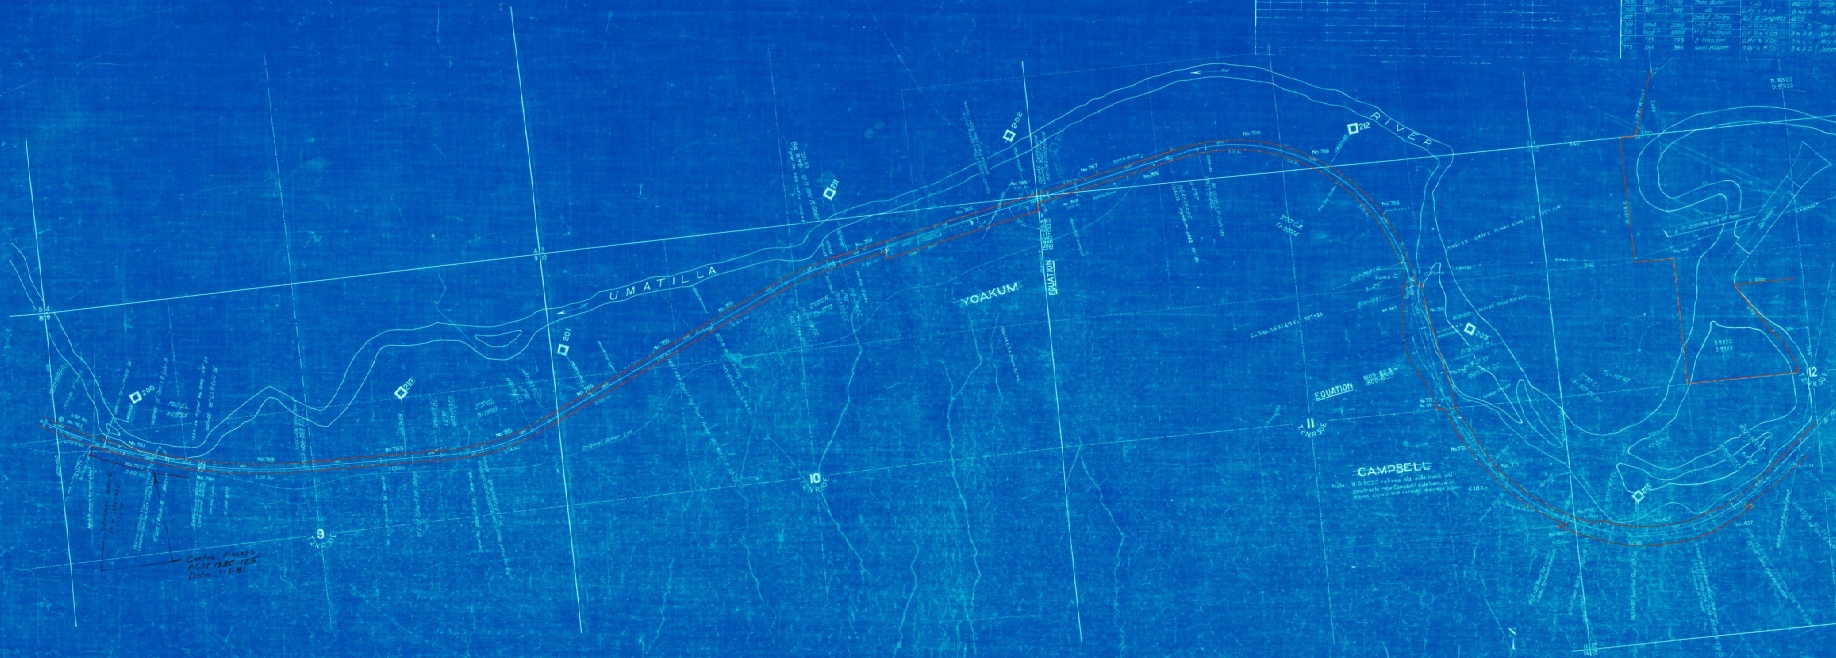

RIGHT-OF-WAY AND TRACK MAP  
 MAIN LINE - UMATILLA TO LA GRANDE