


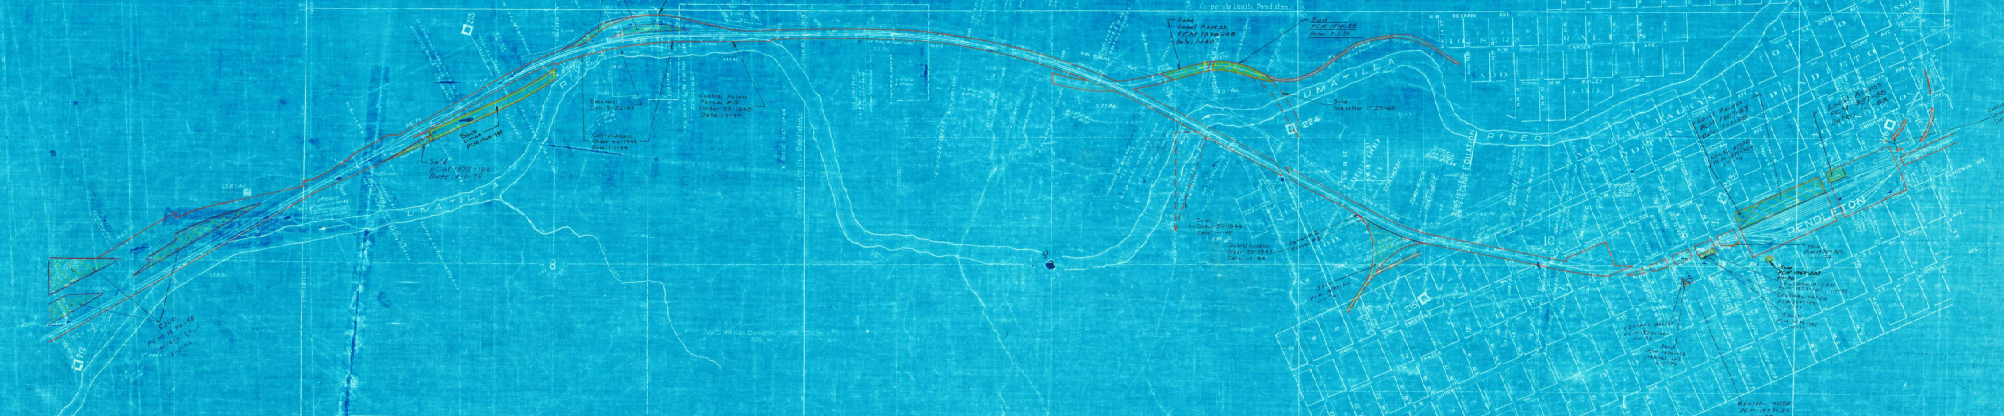

RIGHT-OF-WAY AND TRACK MAP  
 MAIN LINE-UMILLA TO LA GRANDE